



PIĘTRO

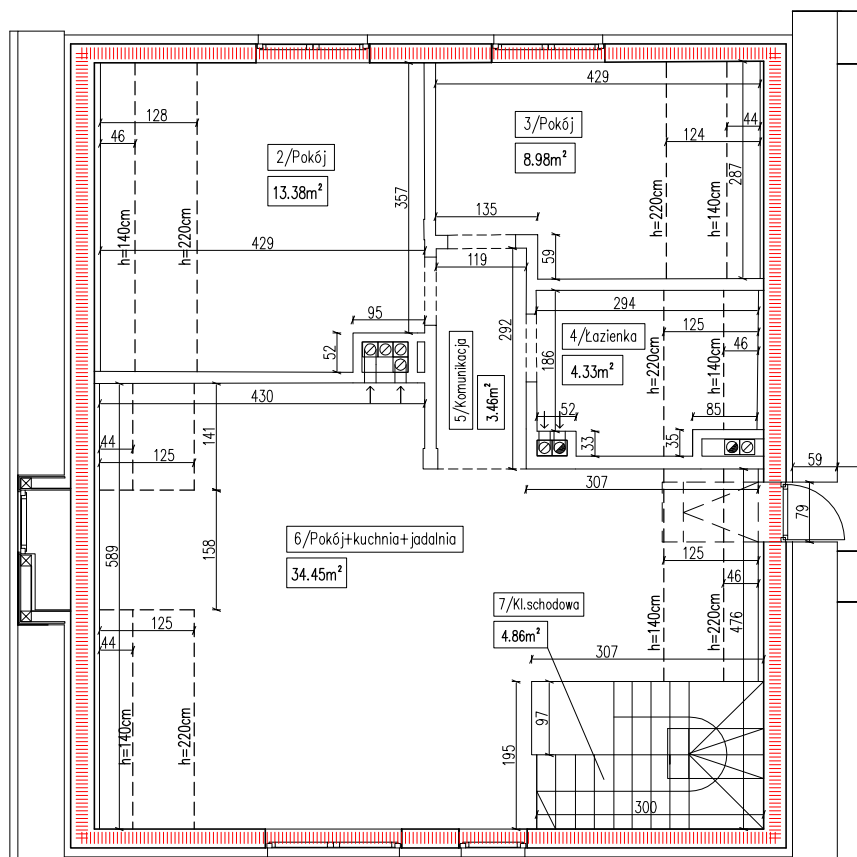

PARTER

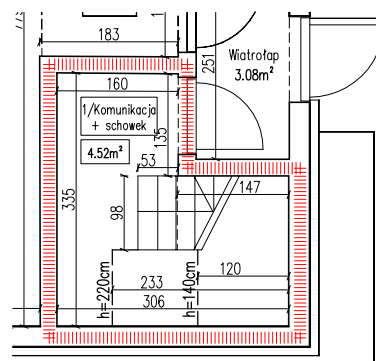


INWENTARYZACJA POWYKONAWCZA

Osiedle **NASTURCJI**

ul. Nasturcji 5, Nowa Wola

Numer lokalu	2	Piętro
1	Komunikacja+schowek	4.52m ²
2	Pokój	13.38m ²
3	Pokój	8.98m ²
4	Łazienka	4.33m ²
5	Komunikacja	3.46m ²
6	Pokój+kuchnia+jadalnia	34.45m ²
7	Klatka schodowa	4.86m ²
Powierzchnia mieszkania		73.98m²
Wiatrołap		3.08m ²

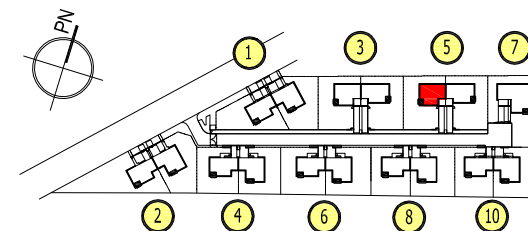

Inwentaryzacja Powykonawcza wykonana jest zgodnie z zasadami określonymi w normie PN-ISO 9836:1997 oraz z przepisami Rozporządzenia Ministra Transportu, Budownictwa i Gospodarki Morskiej w sprawie szczegółowego zakresu i formy projektu budowlanego z dnia 25 kwietnia 2012 r., zgodnie z art. 57 ust. 1 a Prawa budowlanego.

inwestor:

EDinvest s.a.

ul. Bora Komorowskiego 35 lok.218
03-982 Warszawa

LOKAL MIESZKALNY:

SKALA 1:100

DATA:

LISTOPAD 2013

BRANŻA:

INWENTARYZACJA