



PIĘTRO

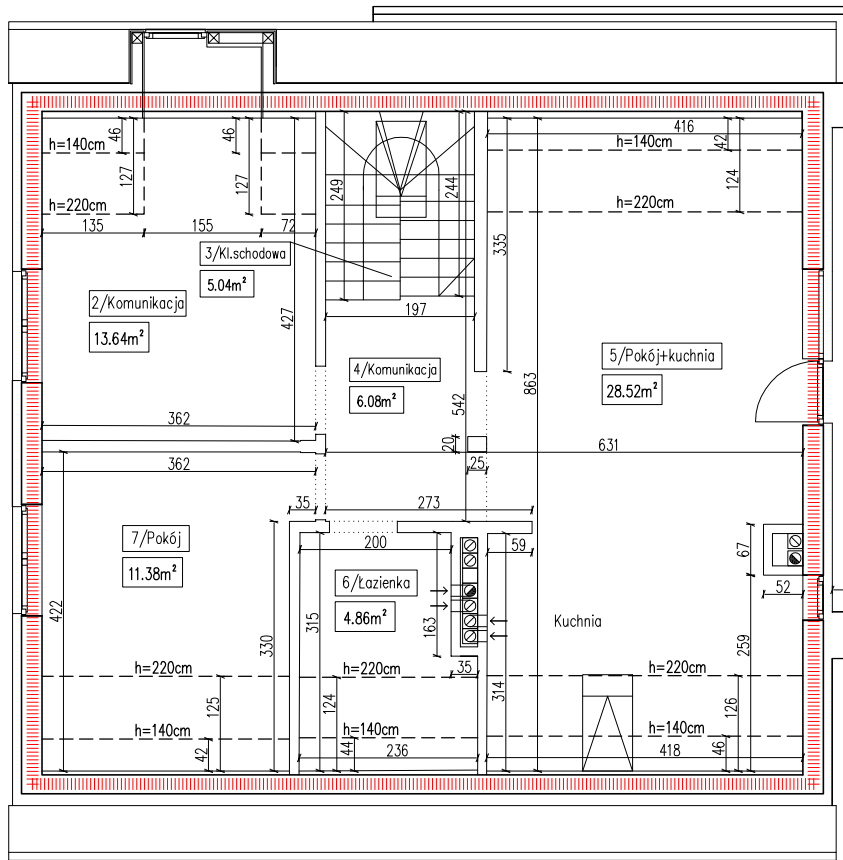

PARTER

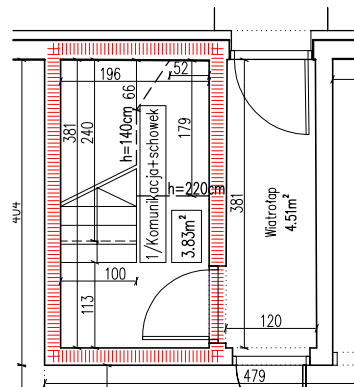


INWENTARYZACJA POWYKONAWCZA

Osiedle NASTURCJI

ul. Nasturcji 2, Nowa Wola

Numer lokalu	2	Piętro
1	Komunikacja+schowek	3.83m ²
2	Komunikacja	13.64m ²
3	Klatka schodowa	5.04m ²
4	Komunikacja	6.08m ²
5	Pokój + kuchnia	28.52m ²
6	Łazienka	4.86m ²
7	Pokój	11.38m ²
Powierzchnia mieszkania		73.35m²
Wiatrołap		4.51m ²

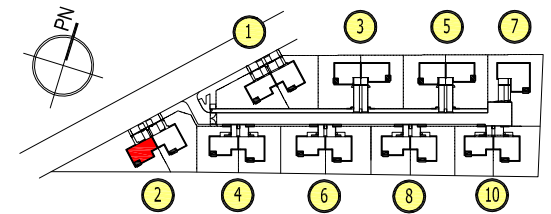

Inwentaryzacja Powykonawcza wykonana jest zgodnie z zasadami określonymi w normie PN-ISO 9836:1997 oraz z przepisami Rozporządzenia Ministra Transportu, Budownictwa i Gospodarki Morskiej w sprawie szczegółowego zakresu i formy projektu budowlanego z dnia 25 kwietnia 2012 r., zgodnie z art. 57 ust. 1 a Prawa budowlanego.

inwestor: **EDinvest s.a.**

ul. Bora Komorowskiego 35 lok.218
03-982 Warszawa