
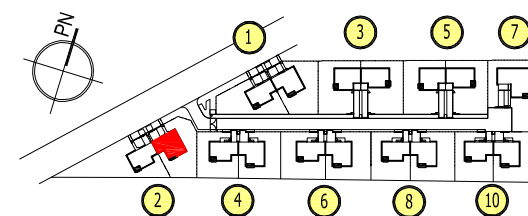


INWENTARYZACJA POWYKONAWCZA

Osiedle **NASTURCJI**

ul. Nasturcji 2A, Nowa Wola

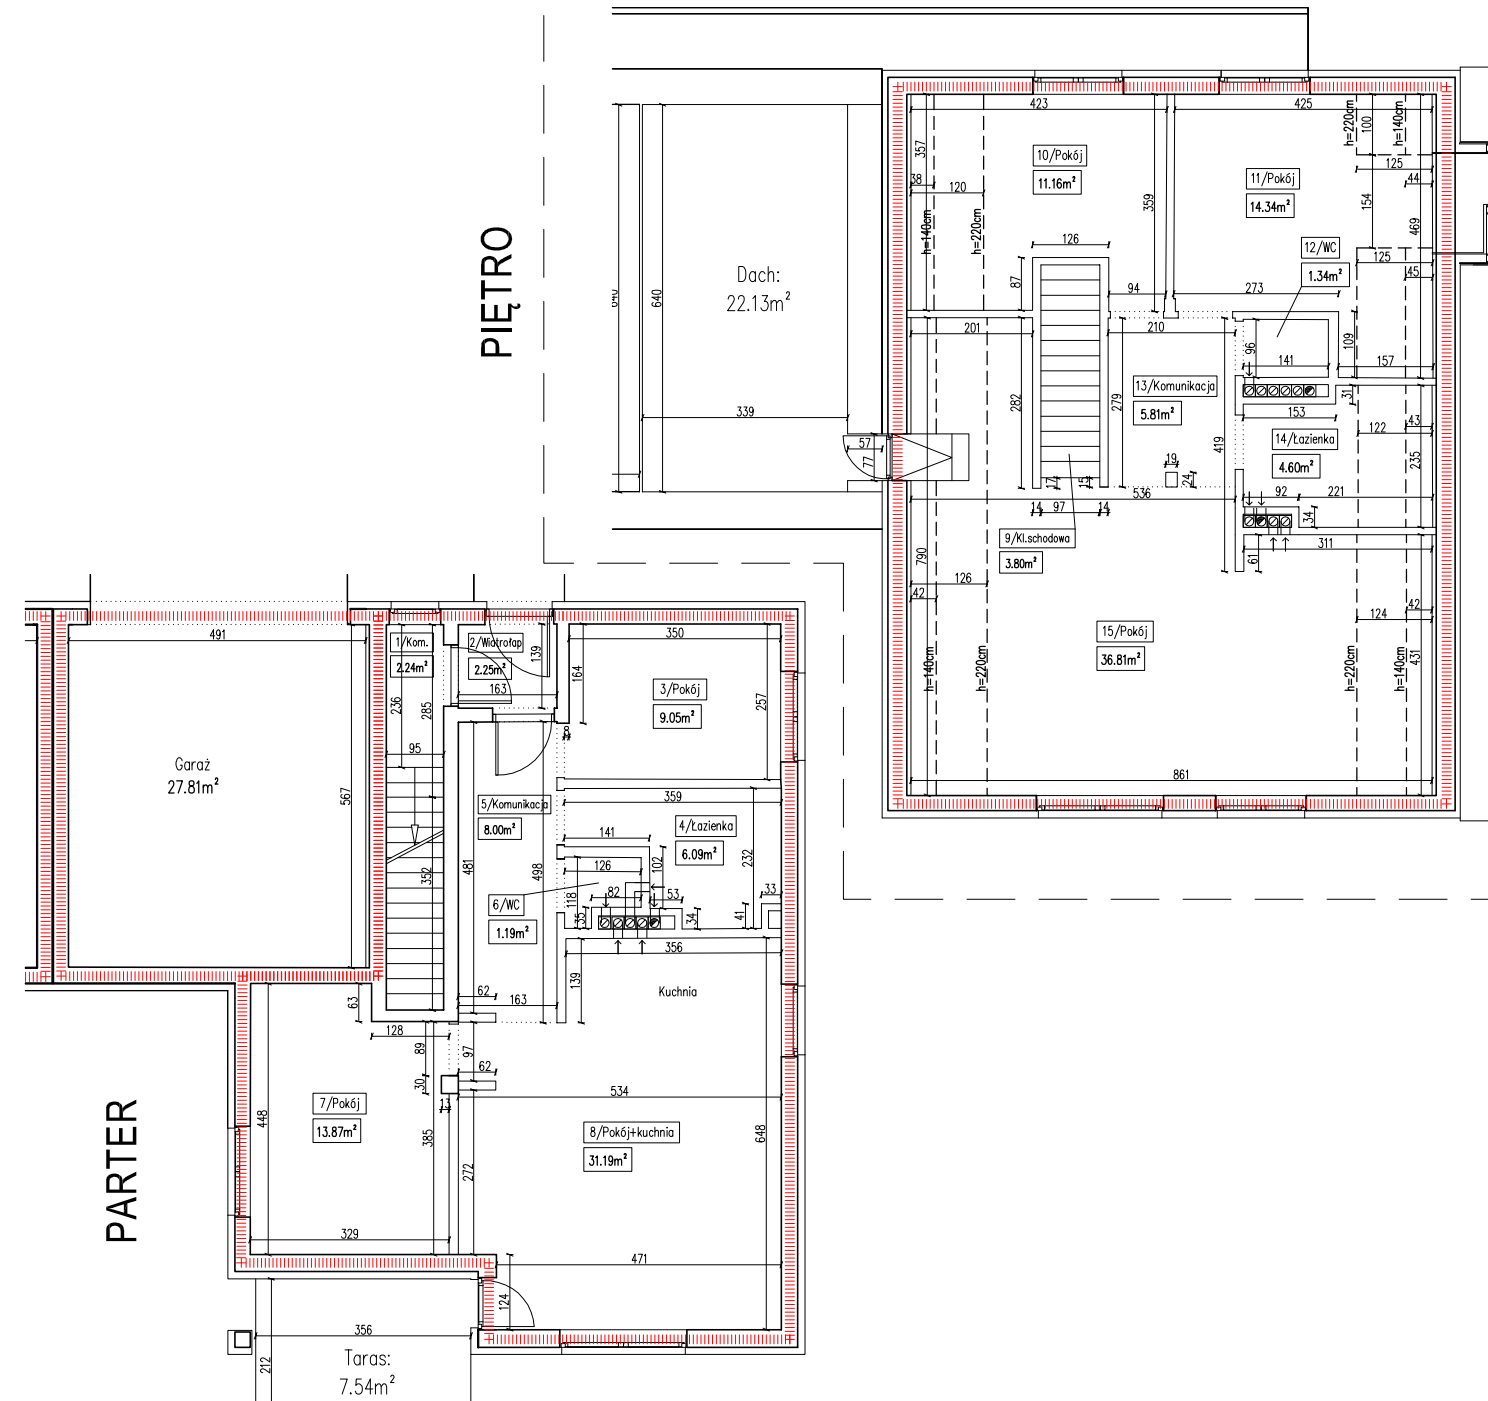

Inwentaryzacja Powykonawcza wykonana jest zgodnie z zasadami określonymi w normie PN-ISO 9836:1997 oraz z przepisami Rozporządzenia Ministra Transportu, Budownictwa i Gospodarki Morskiej w sprawie szczegółowego zakresu i formy projektu budowlanego z dnia 25 kwietnia 2012 r., zgodnie z art. 57 ust. 1 a Prawa budowlanego.

inwestor :

EDinvest s.a.

ul. Bora Komorowskiego 35 lok.218
03-982 Warszawa

LOKAL MIESZKALNY :

SKALA 1:100

DATA :

LISTOPAD 2 0 13

BRANŻA :

INWENTARYZACJA